


Исполнительная схема котлована

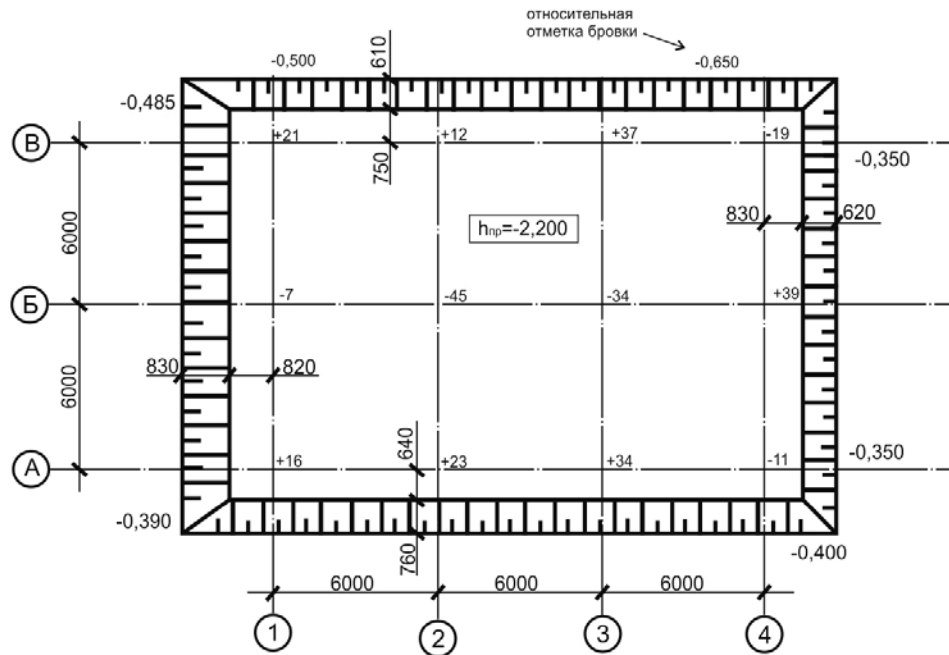

ПРИМЕЧАНИЕ

+16 - отклонение фактической отметки дна котлована от проектной, мм;

-0,390 - фактическая отметка бровки котлована;

$h_{пр} = -2,200$ - проектная отметка дна котлована;

Объем грунта при разработке котлована составил 505,6 м³

						Номер, шифр проекта		
						наименование объекта строительства, в состав которого входит здание (сооружение), или наименование микрорайона;		
						наименование здания (сооружения) вид строительства		
						Стадия	Лист	Листов
						наименование организации, разработавшей документ		
Изм.	Коп.уч.	Лист	№ док.	Подпись	Дата			
				выполнил	фамилия			
				проверил	фамилия			
						Исполнительная схема котлована в/о А-В/1-4		