


Исполнительная схема погружения свай

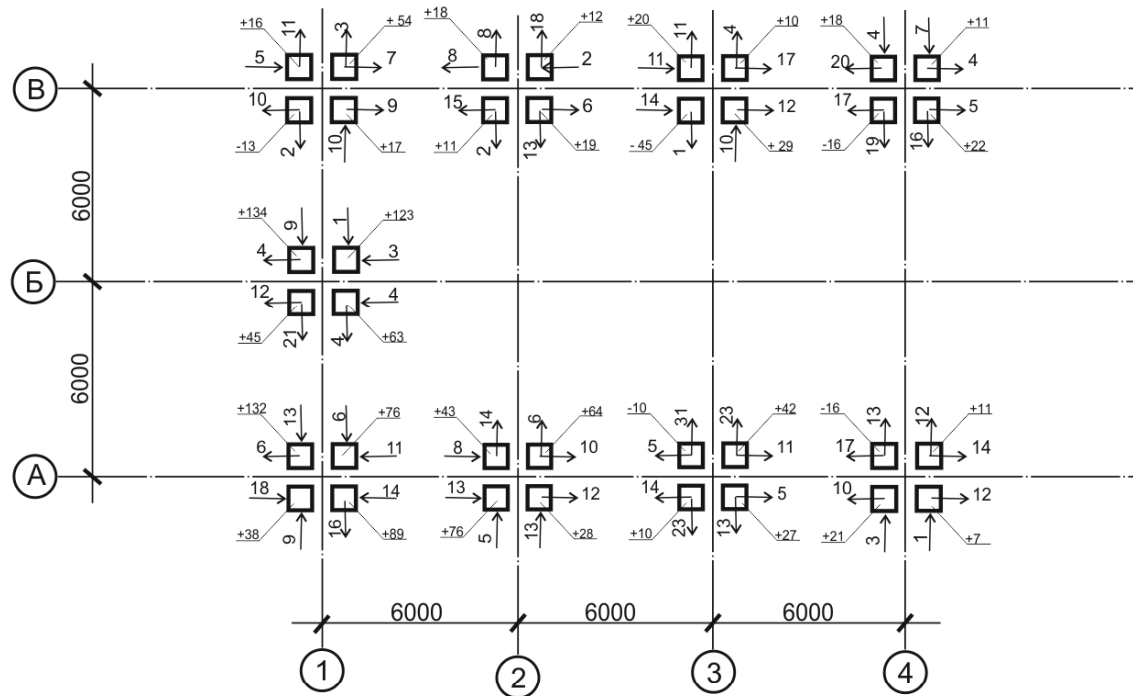

ПРИМЕЧАНИЕ

- $\overset{+18}{\rightarrow}$ направление и величина отклонения свай от проектного положения в плане, мм;
- $\overset{+16}{\swarrow}$ отклонение фактической отметки погруженной свай от проектной, мм

						Номер, шифр проекта			
						наименование объекта строительства, в состав которого входит здание (сооружение), или наименование микрорайона;			
Изм.	Кол.уч.	Лист	№ док.	Подпись	Дата	наименование здания (сооружения) вид строительства	Стадия	Лист	Листов
						Исполнительная схема погружения свай в/о 1-4/А-В	наименование организации, разработавшей документ		