


Исполнительная схема свайного основания

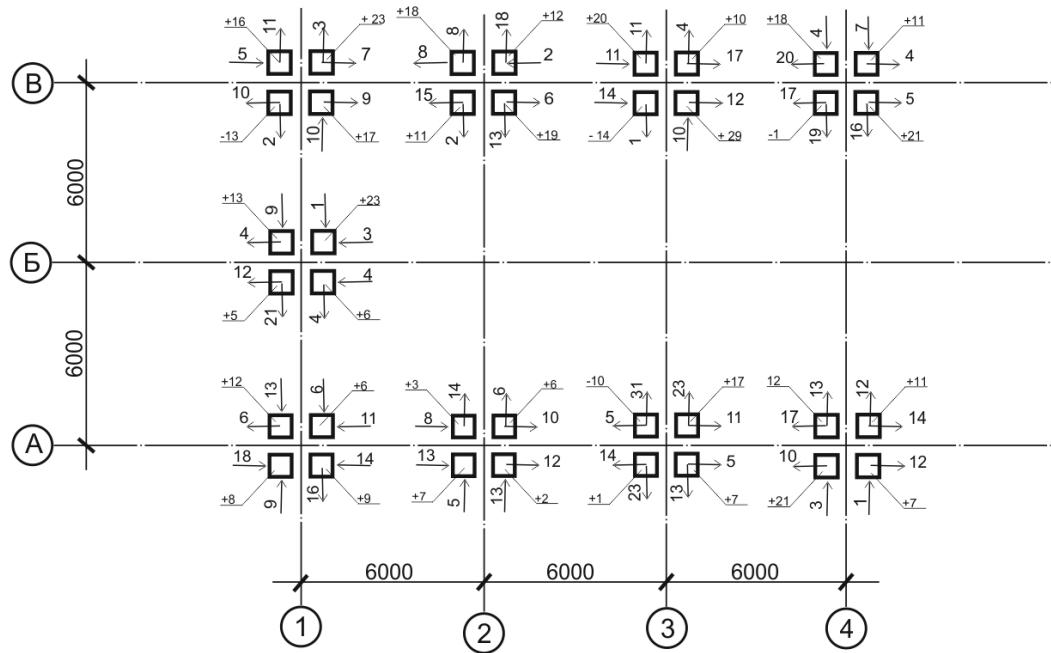

ПРИМЕЧАНИЕ

- $\overset{+18}{\rightarrow}$ - отклонение сваи от проектного положения, мм;
 $\overset{+16}{\swarrow}$ - отклонение фактической отметки верха сваи от проектной, мм

						Номер, шифр проекта			
						наименование объекта строительства, в состав которого входит здание (сооружение), или наименование микрорайона;			
Изм.	Кол.уч.	Лист	№ док.	Подпись	Дата	наименование здания (сооружения) вид строительства	Стадия	Лист	Листов
выполнил	фамилия					наименование изображений, помещенных на данном листе	наименование организации, разработавшей документ		
проверил	фамилия								

Требования к устройству свайного основания установлены СП 45.13330.2012 "Земляные сооружения и фундаменты" раздел 12.