


## Исполнительная схема монтажа ж.б. колонн

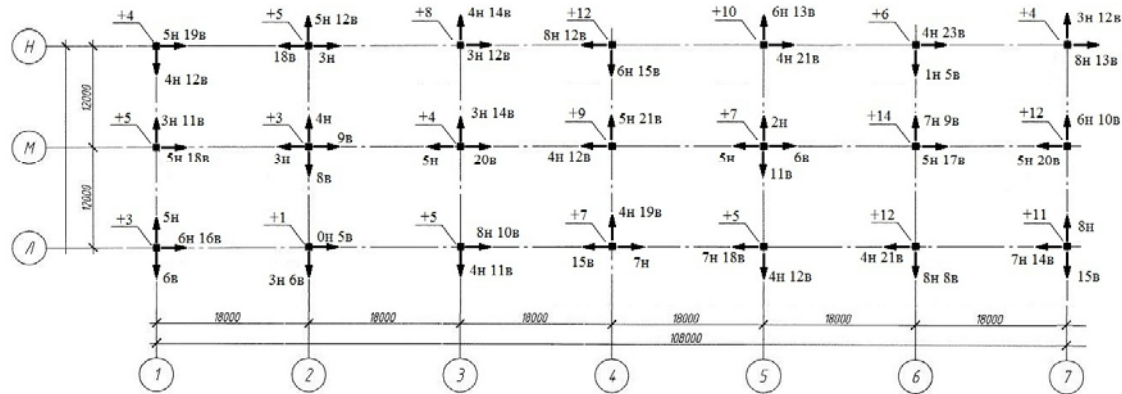

### ПРИМЕЧАНИЕ

- 5н направление и величина отклонения колонн от проектного положения в нижнем сечении, мм
- 6в направление и отклонение осей колонн в верхнем сечении от вертикали, мм
- +10  
отклонение фактической отметки верха колонн от проектной, мм

						Номер, шифр проекта			
						наименование объекта строительства, в состав которого входит здание (сооружение), или наименование микрорайона;			
Изм.	Кол.уч.	Лист	№ док.	Подпись	Дата	наименование здания (сооружения) вид строительства	Стадия	Лист	Листов
	выполнил	фамилия							
	проверил	фамилия				Исполнительная схема монтажа ж.б. колонн в/о 1-7/Л-Н	наименование организации, разработавшей документ		

Требования к монтажу сборных ж.б. конструкций установлены СП 70.13330.2012 "Несущие и ограждающие конструкции" раздел 6.