


Исполнительная схема подкрановых балок

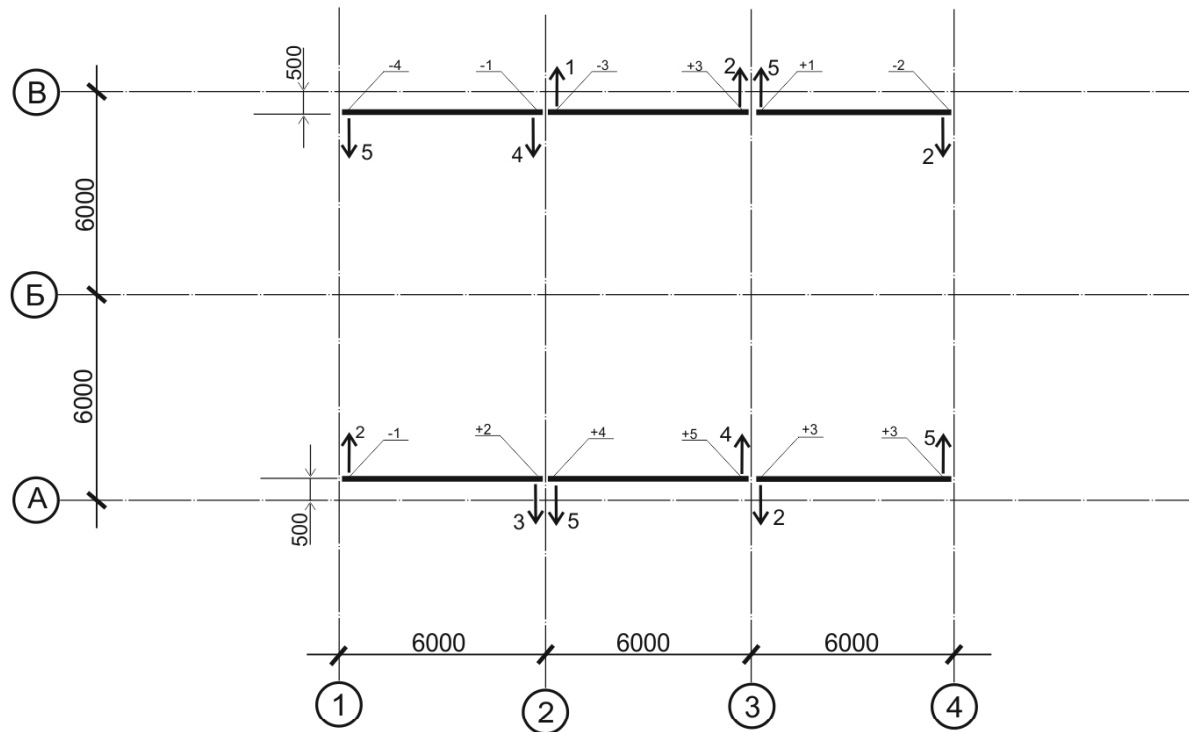

ПРИМЕЧАНИЕ

3 ↑ направление и величина смещения оси подкрановой балки с продольной разбивочной оси, мм

+1 — отклонения отметок поверхностей подкрановых балок от проектных, мм

						Номер, шифр проекта			
						наименование объекта строительства, в состав которого входит здание (сооружение), или наименование микрорайона;			
Изм.	Коп.уч.	Лист	№ док.	Подпись	Дата	наименование здания (сооружения) вид строительства	Стадия	Лист	Листов
выполнил		фамилия				Исполнительная схема подкрановых балок в/о 1-4/А-В	наименование организации, разработавшей документ		
проверил		фамилия							

Требования к монтажу металлических строительных конструкций установлены СП 70.13330.2012 "Несущие и ограждающие конструкции" раздел 4.