


Исполнительная схема подкрановых путей

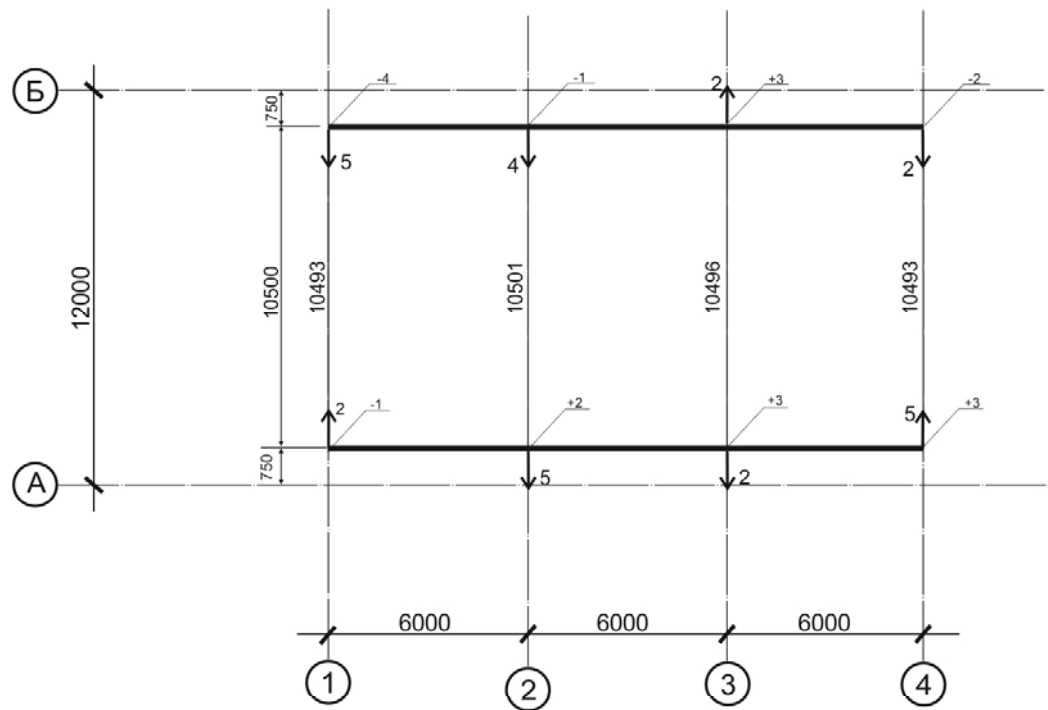

ПРИМЕЧАНИЕ

- ↗↑ направление и величина отклонения с разбивочной оси, мм
- ↗⁺¹ отклонения отметок от проектных, мм
- 10493 фактическое расстояние между осями подкрановых путей

						Номер, шифр проекта			
						наименование объекта строительства, в состав которого входит здание (сооружение), или наименование микрорайона;			
Изм.	Кол.уч.	Лист	№ док.	Подпись	Дата	наименование здания (сооружения) вид строительства	Стадия	Лист	Листов
выполнил	фамилия					Исполнительная схема подкрановых путей в/о 1-4/А-Б	наименование организации, разработавшей документ		
проверил	фамилия								

Требования к монтажу металлических строительных конструкций установлены СП 70.13330.2012 "Несущие и ограждающие конструкции" раздел 4.