Исполнительная схема основания под полы

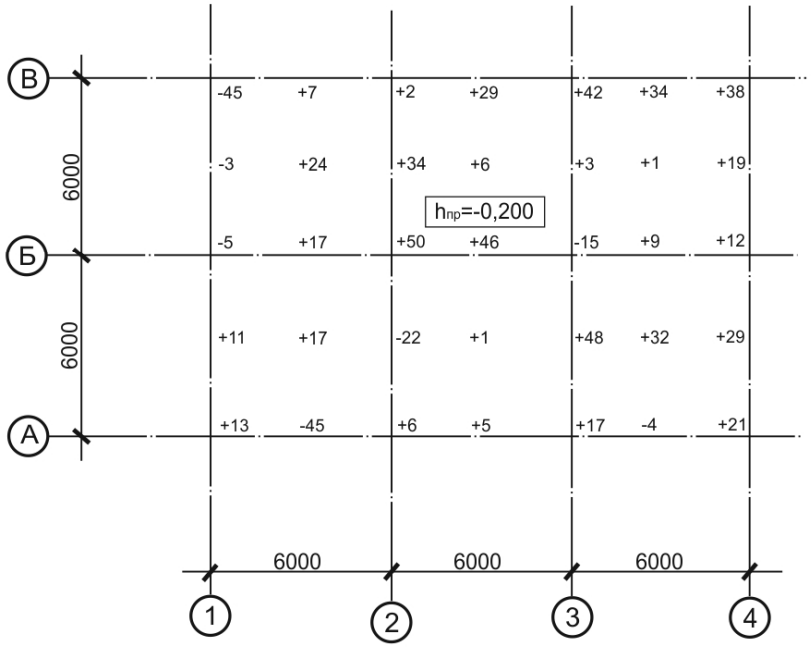

ПРИМЕЧАНИЕ

+16 - отклонение фактической отметки от проектной, мм;

$h_{пр}$= - 0,200 - проектная отметка;

						Номер, шифр проекта		
						наименование объекта строительства, в состав которого входит здание (сооружение), или наименование микрорайона;		
Изм.	Кол.уч.	Лист	№ док.	Подпись	Дата			
						наименование здания (сооружения) вид строительства	Стадия	Лист	Листов
выполнил		фамилия							
проверил		фамилия							
						Исполнительная схема устройства щебеночного основания под полы в/о А-В/1-4	наименование организации, разработавшей документ		